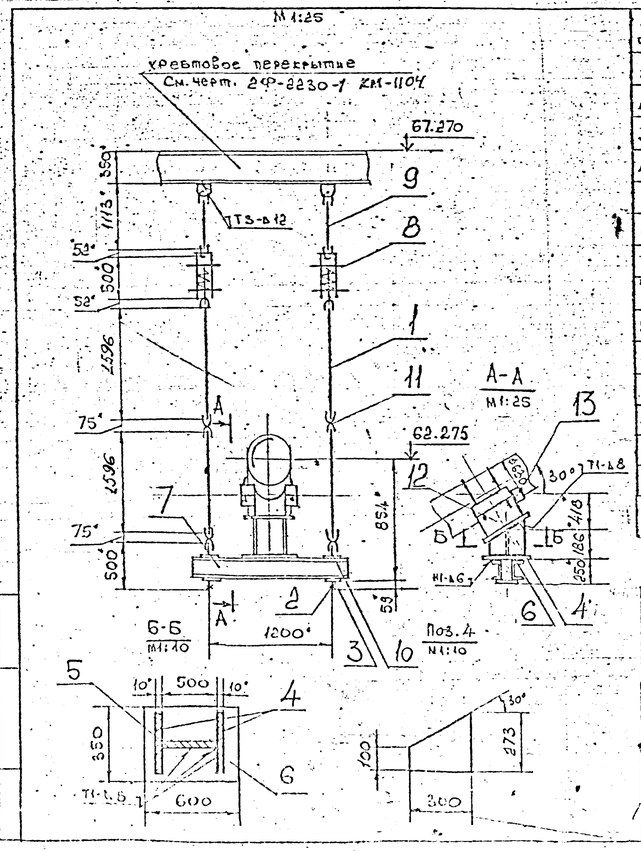

Поз.	Обозначение	Наименование	Кол.	Материал	Масса, кг ед.	Масса, кг общ.	Примечание
1	ГОСТ 2590-71	Круг 30В ℓ=1596	4	20 ГОСТ 1050-74	8,76	35,03	
2	ГОСТ 5915-70	Гайка М30	4	20 ГОСТ 1759-70	0,23	0,92	
3	ГОСТ 11371-78	Шайба 30	2	20 ГОСТ 18123-82	0,07	0,07	
4	ГОСТ 19903-74	Лист 10×273×300	2	ВСт3 сп5 ГОСТ 14637-79	6,43	12,86	
5	ГОСТ 19903-74	Лист 10×185×500	1	ВСт3 сп5 ГОСТ 14637-79	7,26	7,26	
6	ГОСТ 19903-74	Лист 10×350×600	1	ВСт3 сп5 ГОСТ 14637-79	16,5	16,5	
7	09 ОСТ 108.275.55-80	Блок хомутовый	1	сборный	148	148	
8	10 ОСТ 108.275.58-80	Блок пружинный	2	сборный	48,8	97,6	
9	07 ОСТ 108.632.01-80	Тяга с проушиной	2	сборный	8,95	17,9	
10	33 ОСТ 108.632.03-80	Тяга с ушком	2	сборный	6,59	13,18	
11	07 ОСТ 108.643.01-80	Ушко	10	20 ГОСТ 1050-74	1,69	16,9	
12	06 ОСТ 108.275.30-80	Опора 630	1	сборный	95,0	95,0	
13	15 ОСТ 108.386.01-80	Упор 630	1	15Х1М1Ф ТУ 14-3-720-75	7,71	7,71	

Электроды масса 4.8 кг. Итого: 474 кг

1. Размеры для справок
2. Сварку выполнить по ГОСТ 5264-80

Разраб.	Мешкова		04.86	Привязан 110099 0431027 00005 010 ТМ 00 042161 л 5.3	АТОМТЕПЛОЭЛЕКТРОПРОЕКТ Уральское отделение
Пров.	Сконечная		05.86		
Рук. гр.	Пяткова		05.86		

Инв. N

Сургутская ГРЭС-2 блок 5

110099 0431027 ~~00005~~ 010
ТМ 00 0~~23346~~

Сургутская ГРЭС-2 блок 3

Главный корпус

Стадия	Лист	Листов
Р	5.3	

Трубопроводы горячего промперегрева
Подвеска пружинная 3,20

Разраб. Михайлов
Пров. Тюрина
Рук. гр. Пяткова
Инж. Казакова

Подп. и дата
Взам. инв. N